Tassiloplatz

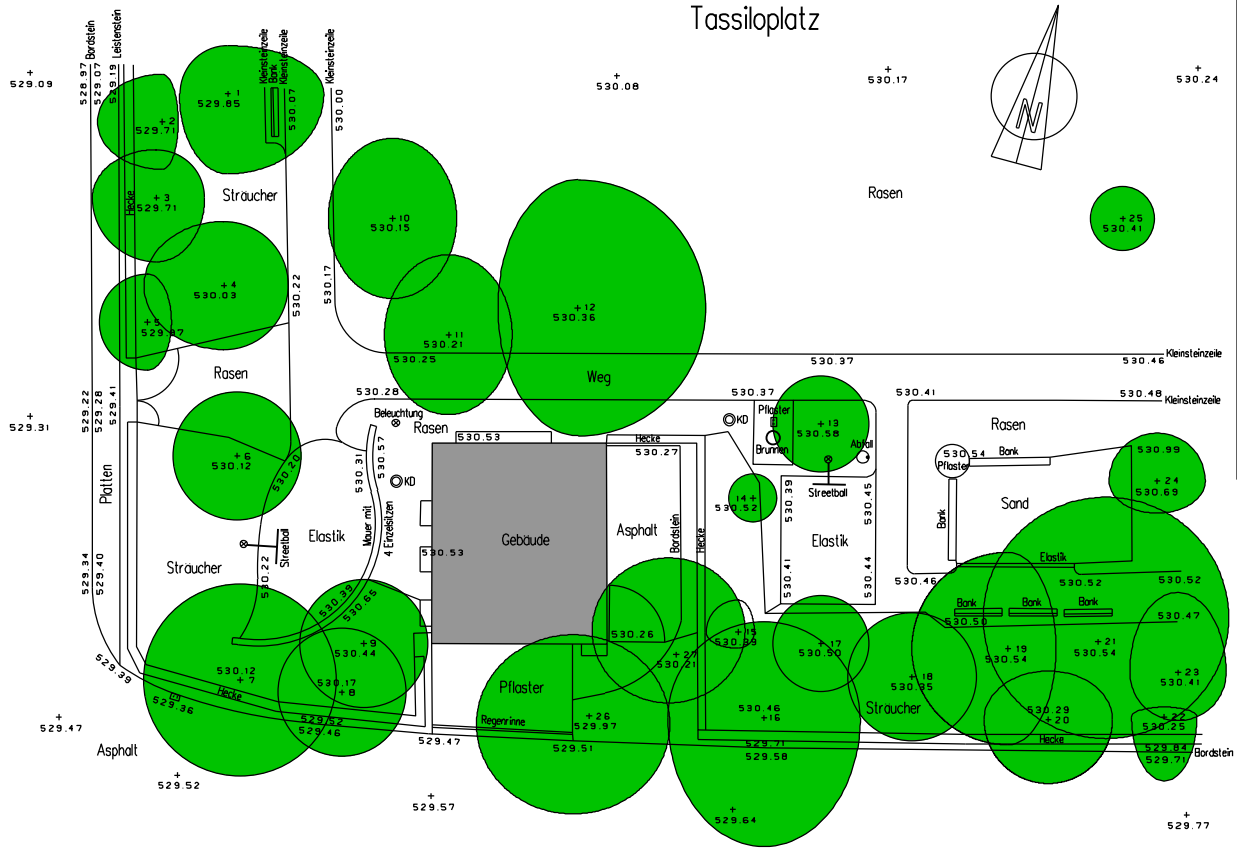

Nr.	Baumgattung	Stammumfang (m)	Kronendurchm. (m)	Baumhöhe (m)
1	Robinia pseudacacia, Robinie	1.30	8	15
2	Robinia pseudacacia, Robinie	0.49 / 1.08	5.5	10
3	Acer pseudoplatanus, Berg-Ahorn	1.00	7	12
4	Fagus silvatica, Rotbuche	1.60	8	10
5	Betula pendula, Hänge-Birke	1.05	5	12
6	Fagus silvatica, Rotbuche	0.80 / 1.40	8	10
7	Acer pseudoplatanus, Berg-Ahorn	1.53	12	12
8	Acer pseudoplatanus, Berg-Ahorn	1.00	8	12
9	Fagus silvatica, Rotbuche	1.33	8	12
10	Tilia, Linde	1.65	9	14
11	Tilia, Linde	1.70	9	15
12	Fagus silvatica, Rotbuche	1.78	15	12
13	Acer platanoides, Spitz-Ahorn	0.43 / 0.49	6	8
14	Prunus avium, Vogel-Kirsche	0.41	3	6
15	Sambucus nigra, Schw. Holunder	0.52	3	6
16	Quercus robur, Stiel-Eiche	1.70	13	12
17	Acer platanoides, Spitz-Ahorn	0.54	6	6
18	Quercus robur, Stiel-Eiche	1.00	8	10
19	Alnus incana, Grau-Erle	1.66	11	14
20	Alnus incana, Grau-Erle	1.36	8	14
21	Fagus silvatica, Rotbuche	1.83	15	14
22	Quercus robur, Stiel-Eiche	0.73	4	10
23	Quercus robur, Stiel-Eiche	1.28	7	14
24	Acer platanoides, Spitz-Ahorn	0.67	6	6
25	Acer platanoides, Spitz-Ahorn	0.42	4	6
26	Quercus robur, Stiel-Eiche	1.22	12	14
27	Prunus padus, Traubenkirsche	1.35	9	12

Landeshauptstadt München
Baureferat Gartenbau

Proj.-Nr.: 28 / 04

	Datum	Bearbeiter
gemessen	01.04.04	Heßdörfer
gezeichnet	05.04.04	Heßdörfer
geprüft	14.04.04	Wallner
ergänzt	14.04.04	Heßdörfer

Maßstab = 1 : 200

Tassiloplatz
Grünanlage

Bestandsplan

Blattnummer 02

Miesbach, den 14.04.04

Heßdörfer & Blöchinger Ingenieurges. für Vermessung

83714 Miesbach – Stadtplatz 10 a – Tel.: 08025-3161 Fax: -3186